
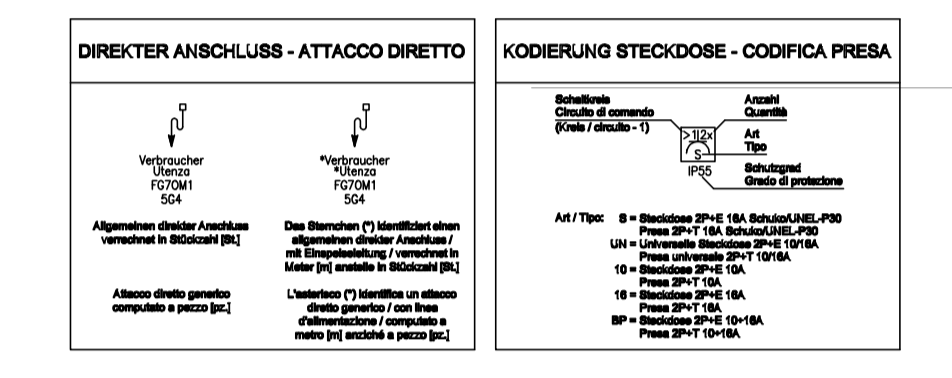


LEGENDE - LEGENDE


SIGLE - KÜRZEL


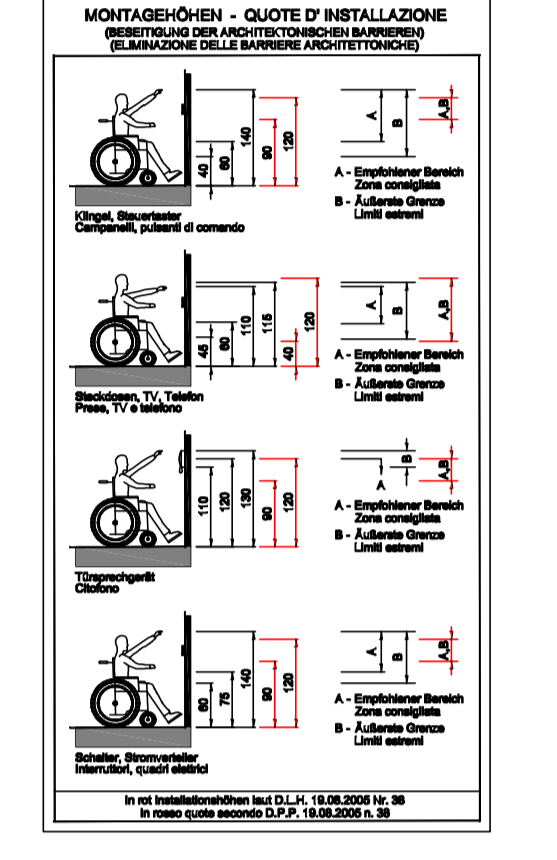

Autonome Provinz Bozen
Assessorat für Bautechnik
Abt. 11 - Hochbau und technischer Dienst

Provincia Autonoma di Bolzano
Assessorato ai lavori pubblici
Esp. 11 - Edilizia e servizio tecnico

Provincia Autonoma de Bulsan
Assessorat per i lauror publicis
Esp. 11 - Edilizia e servizio tecnico

Projekt: 22.02.093.015.03.31
Kodex: 22.02.093.015.03.31

Progetto: 22.02.093.015.03.31
Codice: 22.02.093.015.03.31

GEWERBELEHRERSCHULE SCHLANDERS
ERWEITERUNG
DER LANDEBERUFSSCHULE UND
SCHLANDERS (PROTZENWEG)

ISTITUTO TECNICO INDUSTRIALE DI SILANDRO
AMPLIAMENTO
DELL'ISTITUTO TECNICO INDUSTRIALE E
DELLA SCUOLA PROFESSIONALE
DI SILANDRO (VIA CARRAIA)

AS-BUILTPROJEKT - PROGETTO AS BUILT

Planinhalt		Contenuto	
ELEKTROANLAGE DEFINITIVES PROJEKT Grundriss Ebene DACH Planta livello TETTO		I IMPIANTI ELETTRICI I PROGETTO DEFINITIVO 1:50 E 07	
Der geschäftsführende Architekt il direttore d'ufficio ingegner		Verfasst Disegnato	
Bauber Committente		Planner Progettista	
Unternehmer Appaltatore		Datum 18.01.2012	
Dr. Arch. Walter Gadner + Partner		Anno 2012	
