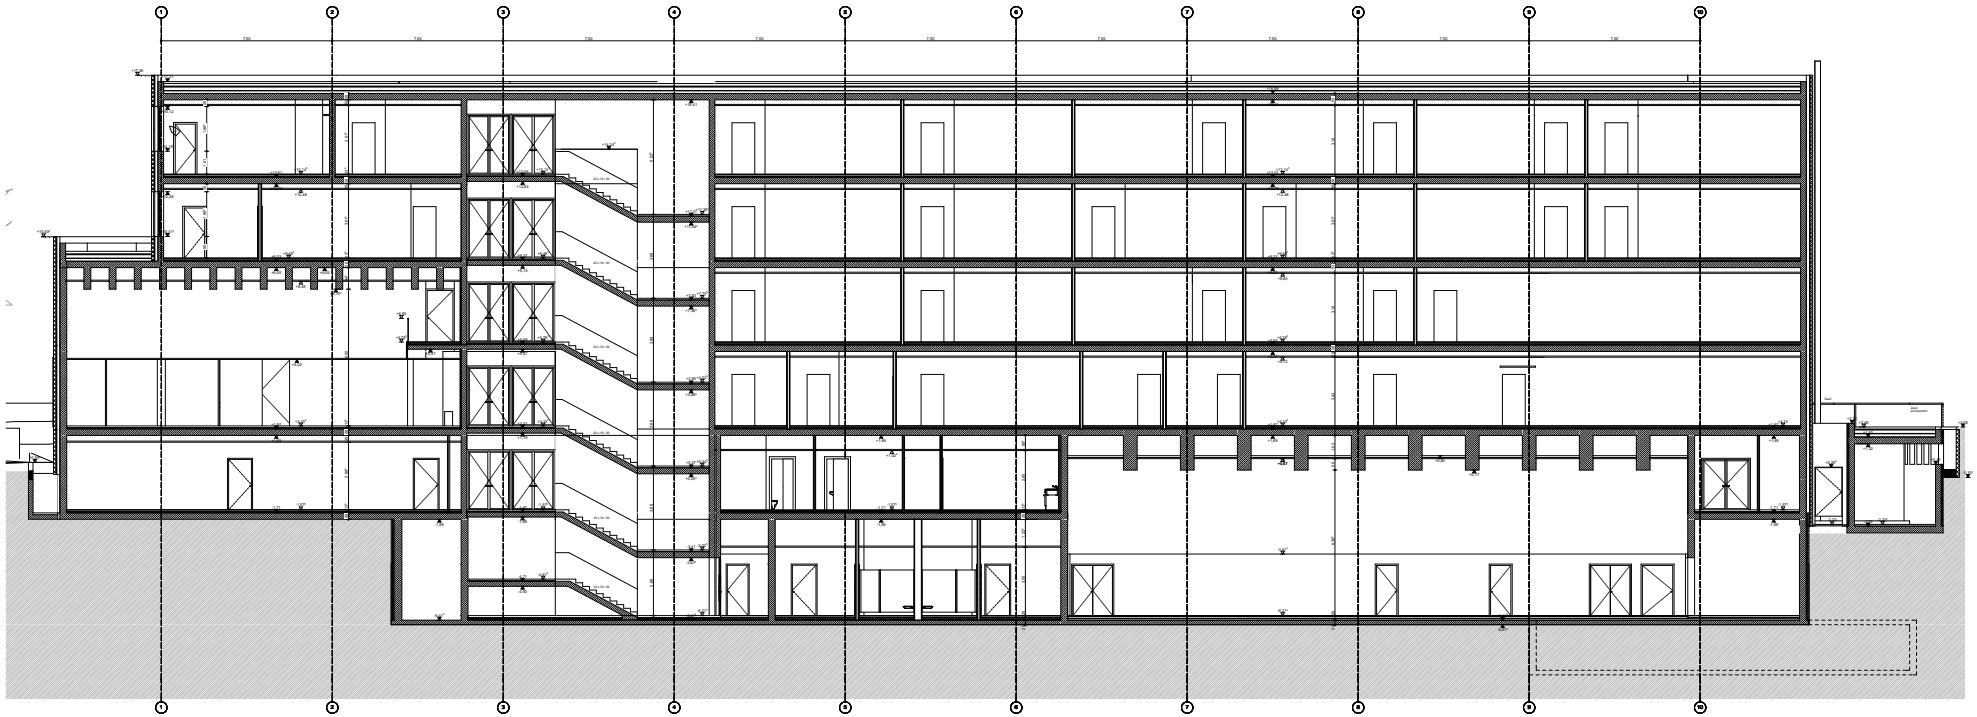

SCHNITT 4

Questa pianta è valida soltanto in relazione con le appartenenti piante di dettaglio, particolari ed esecutivi architettonici così come le piante dei vari progettisti.
Riferimenti ad altre parte sono da rispettare particolarmente, ma non riconducono automaticamente la completezza. Indicazioni negli esecutivi in riguardo all'esecuzione delle opere sono da rispettare anche se non ripetute nelle piante di singole ditte.
La pianta è valida soltanto all'interno dei bordi indicati della pianta, nelle zone di bordo sono da rispettare le piante di condensazione. Sono da verificare tutte le misure e le quote, eventuali discrepanze e contraddizione nelle piante sono da riportare immediatamente alla D.L.lavoro ed agli architetti.

UKR	QUOTA UNTERKANTE ROHBAU	REI 60/90/ 120	ELEMENTO: PORTA, PARATTIA ANTINCENDIO
UKF	QUOTA UNTERKANTE FERTIG		
OKR	QUOTA OBERKANTE ROHBAU		ASSE
OKF	QUOTA OBERKANTE FERTIG		
UOR	BORDO GREZZO		VETRATA ALL'ESTERNO
UOF	BORDO FINITO		

RIFERIMENTO A DETTAGLIO		RIFERIMENTO A PIANTA ED PARTICOLARE	
CEMENTO ARMATO		TBA	NICCHIA NEL PAVIMENTO
MURATURA		TBD	FORO NEL PAVIMENTO
		DA	NICCHIA NEL SOLAIO
PREFABB. IN CEMLARM.		DD	FORO NEL SOLAIO
PARETE ALLEGGERITA		WD	FORO PARETE
		WE	SCANALATURA LA PARETE
		WA	NICCHIA NELLA PARETE

AD	CONTROSOFFITTO	FL	TUBO VERTICALE	RW	SIMBOLO VIA DI FUGA
BW	PARETE ANTICENDIO	AB	CIRCOTAGGIO	RWA	ESTINTORE FUMI
BE	BODENBELAG	HK	HEIZKÖRPER	SB	ESTINTORE POLVERE
BT	GIUNTO DILLATAZIONE	RM	RILEVATORE DI FUMO	SP	SEMALIZZAZIONE
BR	PARAPETTO	LA	SBOCCO ARIAZIONE	ST	ARCHITRAVE
BRH	ALTEZZA PARAPETTO	LE	LUCE	STE	PENDENZA SCALA
EL	ELL.INCORPORATA	LS	ALTOPARLANTE	TZ	TRAVE
F	ESTINTORE	NL	LUCE DI EMERGENZA	UZ	TRAVE A SOLEMZIONE
FAB	FACCIATA	OL	LUCERNARIO	WDD	ISOLAMENTO TERMICO
FB	PAVIMENTO	RKV	APERTURA DI REVIS.	WH	SPARETE AGURO

Le altezze delle porte sono indicate da pavimento finito a grezzo architrave.
In caso di soglie con alte quote più alte.

Variazioni rispetto al contenuto della pianta precedente. A

Dieser Plan ist nur gültig im Zusammenhang mit den zugehörigen Werk- Ausschreib- und Detailplänen des Architekten, sowie den entsprechenden Plänen der Fachgrupplastern. Planverweise sind besonders zu beachten, besitzen jedoch keinen Anspruch auf Vollständigkeit. Angaben des Werkplanes zu Detail-und Anschlußausbildungen sind auch dann einzuhalten, wenn sie nicht wiederholt.
Der Plan gilt nur innerhalb der angegebenen Plangrenzen, in den Übergrenzgebieten sind die Anschlußpläne zu beachten. Alle Maß- und Höhenangaben sind zu prüfen, eventuelle Unstimmigkeiten bzw. Planabweichungen sind umgehend der örtlichen Bauleitung und dem Architekten mitzuteilen.

UKR	UNTERKANTE ROH	REI 60/90/ 120	FEUERSCHEIBE BAUTEIL/ TÜRVERKLEIDUNG
UKF	UNTERKANTE FERTIG		
OKR	OBERKANTE ROH		ACHSE
OKF	OBERKANTE FERTIG		
UOR	VORDERKANTE ROH		UNTERSICHT
UOF	VORDERKANTE FERTIG		

DETAILVERWEIS		AUSSCHNITT PLANVERWEIS	
STAHLBETON		TBA	FUSSB. AUSSPARUNG
MAUERWERK		TBD	FUSSB. DURCHBRUCH
		DA	DECKENAUSSPARUNG
		DD	DECKENDURCHBRUCH
BETONFERTIGTEIL		WD	WANDDURCHBRUCH
ANSCHNEIDUNGEN		WE	WANDSCHLITZ
		WA	WANDAUSSPARUNG

AD	ABHÄNGEDECKE	FL	FALLEITUNG
BW	BRANDWAND	HK	HEIZKÖRPER
BE	BODENBELAG	RM	RAUCHMELDER
BT	BODENBELAG FUGE	LA	LÜFTUNGSAUSLASS
BR	BRÜSTUNG	LE	LEUCHTE
BRH	BRÜSTUNGSHÖHE	LS	LAUTSPRECHER
EL	EINBAULEUCHTE	NL	NOTLEUCHTE
F	FEUERLÖSCHER	OL	OBERLICHT
FAS	FASSADE	RKV	REVISIONSÖFFNUNG
FB	FUSSBODEN	RW	RETTUNGSWEGFENS
		RWA	RAUCH-WÄRMEABZ
		SB	SICHTBETON
		SP	SPRINKLERANLAGE
		ST	STÜTZE
		STE	TREPPENSTEIGUNG
		UZ	ÜBERZUG
		UZ	UNTERZUG
		WAS	WÄRMEABSAMMLUNG
		WH	WANDHYDRANT

Türhöhen gelten von FFB bis RST, Bei Schwellen zählt die höhere Kote.

Änderung gegenüber vorhergehendem Planstand : A

A Planen 0.4/0.4/farbig/sep 05/03/2012 GR

AS BUILT

EDIFICIO SCOLASTICO "G.CARDUCCI"
SCHULGEBÄUDE "G.CARDUCCI"

PROVINCIA AUTONOMA DI BOLZANO, ALTO ADIGE
AUTONOME PROVINZ BOZEN, SÜDTIROL

ARCHITETTURA/ARCHITEKTUR
ARCHITETTURBÜRO HUAN + PRUNER
39100 BOLZANO/BOZEN - VIA DI MEZZO/MITTELGASSE 34
TEL. +39 0471 97 27 40 - FAX +39 0471 97 27 41
info@huan-pruner.com - www.huan-pruner.com

01.11.2012

1:50

SEZIONE 4
SCHNITT 4

AB-303-50