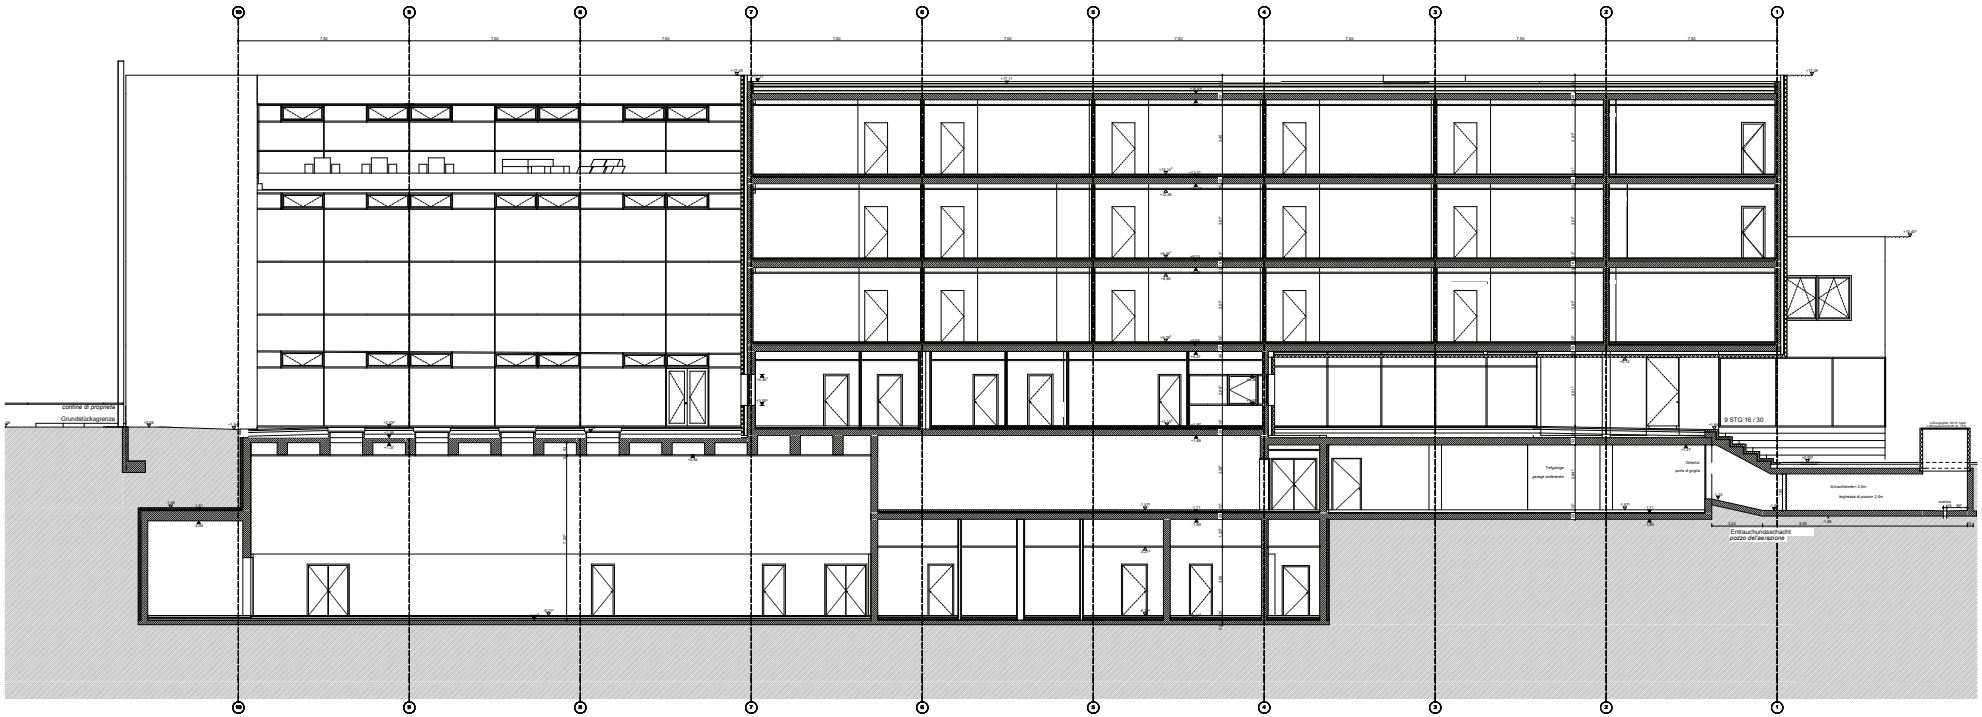

Questa pianta è valida soltanto in relazione con le appartenenti piante di dettaglio, particolari ed esecutivi architettonici così come le piante dei vari progettisti. Riferimenti ad altre piante sono da rispettare particolarmente, ma non rivendicano automaticamente la completezza. Indicazioni negli esecutivi in riguardo all'esecuzione sono da rispettare particolarmente, ma non rivendicano automaticamente la completezza. La pianta è valida soltanto all'interno dei bordi indicati della pianta, nelle zone di bordo sono da rispettare le piante di condessione. Sono da verificare tutte le misure e le quote, eventuali discrepanze e contraddizione nelle piante sono da riportare immediatamente alla D.L.locale ed agli architetti.

UKR	QUOTA INFERIORE GREZZO	REI 60/RS5 120	ELEMENTO, PORTA, FINESTRA ANTINCENDIO
OKF	QUOTA INFERIORE FINITO		
OKR	QUOTA SUPERIORE GREZZO		ASSE
OKF	QUOTA SUPERIORE FINITO		
UCR	BORDO GREZZO		VETTA DALL'ALTO
UCF	BORDO FINITO		VETTA DALL'ALTO

00.00	RIFERIMENTO A DETTAGLIO	00.00	RIFERIMENTO A PIANTA ED PARTICOLARE

	CEMENTO ARMATO	FBA	NICCHIA NEL PAVIMENTO
	MURATURA	FBD	FORO NEL PAVIMENTO
		DA	NICCHIA NEL SOLAIO
		DD	FORO NEL SOLAIO
	PREFABR. IN CEMA.ARM.	WD	FORO PARETE
	PARETE ALLEGGERITA	WS	SCANALATURA LA PARETE
		WA	NICCHIA NELLA PARETE

AD	CONTROSOFFITTO	FL	TUBO VERTICALE	RW	SIMBOLO VIA DI FUGA
BW	PARETE ANTICINDIO	RB	CIRCITAGGIO	RWA	ESTRATTORE FUMI
BS	SCALA ANTIFUOCO	RL	RIVESTIMENTO	RWG	ESTRATTORE FUMI
BT	GUARITO DELL'EDIFICIO	RM	RILEVATORE DI FUMO	SP	SMALTIMENTO
BR	PARAPETTO	LA	BIICICCO ARRAZIONE	ST	ARCHITRAVE
BRH	ALTEZZA PARAPETTO	LE	LUCE	STG	PENDENZA SCALA
EL	E.L.INCORPORATA	LS	ALTOPARLANTE	GZ	TRAVE
F	ESTRATORE	NL	LUCE DI EMERGENZA	UZ	TRAVE A SCENDERE
FAB	FACCIATA	OL	LUCERNAARIO	WBD	ISOLAMENTO TERMICO
PB	PAVIMENTO	REV	APERTURA DI REVIS.	WH	SIRIMETE A GUIRO

Le altezze delle porte sono indicate da pavimento finito a grezzo architrave.
In caso di soglia con alta quota più alta.

Variazioni rispetto al contenuto della pianta precedente. A

Dieser Plan ist nur gültig im Zusammenhang mit den zugehörigen Werk- Ausschnitt- und Detailplänen des Architekten, sowie den entsprechenden Plänen der Fachgrupjeitaeten. Planverweise sind besonders zu beachten, besitzen jedoch keinen Anspruch auf Vollständigkeit. Angaben des Werkplanes zu Detail-und Anschlussausbildungen sind besonders zu beachten, aber ohne Anspruch.
Der Plan gilt nur innerhalb der angegebenen Plangrenzen, in den Übergrenzgebieten sind die Anschlußpläne zu beachten. Alle Maß- und Höhenangaben sind zu prüfen, eventuelle Unstimmigkeiten bzw. Planveränsprüche sind umgehend der örtlichen Bauleitung und dem Architekten mitzuteilen.

UKR	UNTERKANTE ROH	REI 60/RS5 120	FEUERSCHERMS BAUTEIL/ TÜRVERSCHLUSS
OKF	UNTERKANTE FERTIG		
OKR	OBERKANTE ROH		ACHSE
OKF	OBERKANTE FERTIG		
UCR	VORDERKANTE ROH		UNTERSICHT
UCF	VORDERKANTE FERTIG		

00.00	DETTAGLIVERWEIS	00.00	AUSSCHNITT: PLANVERWEIS

	STAHLBETON	FBA	FUSSB. AUSSPARUNG
	MAUERWERK	FBD	FUSSB. DURCHBRUCH
		DA	DECKENAUSSPARUNG
		DD	DECKENDURCHBRUCH
	ARTONPERTETTEIL	WD	WANDDURCHBRUCH
	LICHTBAUWAND	WS	WANDSCHLITZ
		WA	WANDAUSSPARUNG

AD	ABHÄNGDECKE	FL	FALLLEITUNG	RW	RETTUNGSWEGFENS
BW	BRANDWAND	RB	KÄMMERUNLAND	RWA	RAUCH-WÄRMEABZ
BE	BODENBEHÄLAUF	HK	HEIZKÖRPER	SB	SICHERTSTOL
BS	BRANDSCHUTZTÜR	LA	LÜFTUNGSGITTER	SP	SPRINKLERANLAGE
BR	BRÜSTUNG	LK	LÜFTUNGSKANLAER	ST	STURZ
BRH	BRÜSTUNGSHÖHE	LE	LEUCHTE	STG	TREPPENSTEIGUNG
EL	EINBAULEUCHTE	LS	LAUTSPRECHER	GZ	ÜBERZUG
F	FEUERLÖSCHER	NL	NOTLEUCHTE	UZ	UNTERZUG
FAS	FASSADE	OL	OBERLICHT	WAG	WÄRMEÜBERMÄLNG
PB	FUSSBODEN	REV	REVISIOSÖFFNUNG	WH	WANDHYDRANT

Türhöhen gelten von FFB bis R/ST, den Schwellen zählt die höhere Kote.

Änderung gegenüber vorhergehenden Planstand : A

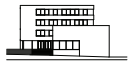

FÜR DI ÖFFENTLICHEN ZUGANGSSTELLE

AS BUILT

BAUVORHABEN

EDIFICIO SCOLASTICO "G.CARDUCCI"
SCHULGEBÄUDE "G.CARDUCCI"

BAUHERR

PROVINCIA AUTONOMA DI BOLZANO, ALTO ADIGE
AUTONOME PROVINZ BOZEN, SÜDTIROL

ARCHITEKTURBÜRO KUAL + PRUNER
ARCHITETTURA STUDIO KUAL + PRUNER
TEL. 0039 0473 27 00 - FAX 0039 0473 27 00
39100 BOZEN - BRIXEN
www.kual-pruner.eu

AUSFERTIGUNGSDATUM/DATA	ÜBERARB.VOM
29	01.11.2012
MASSSTAB/SCALA	PLANNR.FÜR ARCHITEKT
1:50	
FORMAT	PLANNR.FÜR BAUHERRN
A0	

PLANTITEL/TITOLO DEL PIANO

SEZIONE 5
SCHNITT 5

AB-304-50

SCHNITT 5