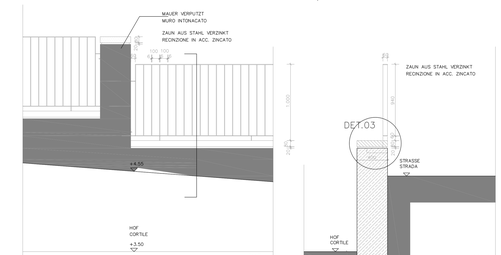

TEILANSICHT MAUER PROSPETTO PARZIALE MURO 1:20

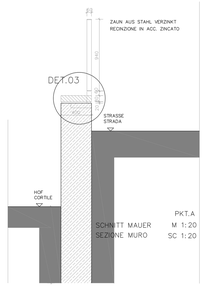

SCHNITT MAUER M 1:20
SEZIONE MURO SC 1:20

PKT.A
DRAUFSICHT 1:5
VEDUTA

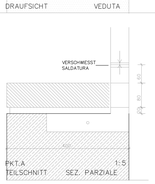

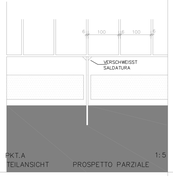

DETAIL MAUER – ZAUN DET.03 M 1:5
PARTICOLARE MURO – RECINZIONE DET.03 SC 1:5 PKT.A

MAUER – STRASSE PKT.A MURO – STRADA PKT.A

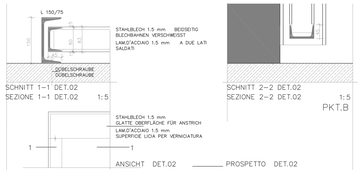

DETAIL EINGANGSTOR DET.02
PARTICOLARE PORTONE D'INGRESSO DET.02 SC 1:5 PKT.B

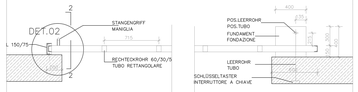

DETAIL EINGANGSTOR DET.01 M 1:20
PARTICOLARE PORTONE D'INGRESSO DET.01 SC 1:20 PKT.B

ANSICHT EINGANGSTOR – HOFSEITE M 1:50
PROSPETTO PORTONE D'INGRESSO – CORTILE SC 1:50 PKT.B

GRUNDRISS EINGANGSTOR M 1:50
PIANTA PORTONE D'INGRESSO SC 1:50 PKT.B

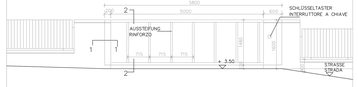

ANSICHT EINGANGSTOR – STRASSENSEITE M 1:50
PROSPETTO PORTONE D'INGRESSO – STRADA SC 1:50

EINGANGSTOR PKT.B PORTONE D'INGRESSO PKT.B

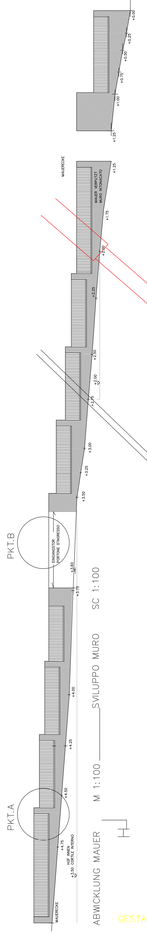

SCHNITTE «DETAILS AUSSENGESTALTUNG
SEHE PLAN D13 + D14

SEZIONI e PARTICOLARI SISTEMAZIONE ESTERNI
VEDI TAV. D13 + D14

GESTALTUNG AUSSENANLAGEN M 1:100 SISTEMAZIONE ESTERNI SC 1:100

Autonome Provinz Bozen
Assessorat für Boten
Abt. 11 – Hochbau und Schnischer Dienst

Provincia Autonoma di Bolzano
Assessorato ai lavori pubblici
Rip. 11 – Edilizia e servizio tecnico

Provinzia Autonoma de Bulsan
Assessorat per i lauris publics
Rep. 11 – Frabiché y sorviz technich

Projekt / Progetto

Kodex: 22.02.093.015.03.31 Codice: 22.02.093.015.03.31

GEWERBEOBERSCHULE SCHLANDERS
ERWEITERUNG
DER GEWERBEOBERSCHULE UND
DER LANDESBERUFSSCHULE
SCHLANDERS (PROTZENWEG)

ISTITUTO TECNICO INDUSTRIALE DI SILANDRO
AMPLIAMENTO
DELL'ISTITUTO TECNICO INDUSTRIALE E
DELLA SCUOLA PROFESSIONALE
DI SILANDRO (VIA CARRAIA)

AS-BUILTPROJEKT – PROGETTO AS BUILT

Planinhalt / Contenuto

ELEKTROANLAGE I IMPIANTI ELETTRICI

DEFINITIVES PROJEKT I PROGETTO DEFINITIVO
Gestaltung Aussenanlagen | Sistemazione esterni 1:100

Plan Nr. | Tavola n.
E 22

Der geschäftsführende Amtsdirektor / Il Direttore d'ufficio reggente	Verfasst / Elaborato	W.G. M.S.	Datum / Data	10.01.2012
Gesehn. Lukas Lantschner	Abänderung / Modifica			25.07.2017

Bauherr / Committente	Planer / Progettista	Unternehmer / Appaltatore
Der Abteilungsdirektor / Il Direttore di ripartizione Dr. Ing. Maurizio Palat Abt. 11 – Hochbau und technischer Dienst Rip. 11 – Edilizia e servizio tecnico Zimmerleiterstr. 1 39100 BOZEN	Dr.Arch. Walter Gadner + Partner 39012 MERANO	Moriggl S.r.l.–G.m.b.H. 39020 MERAN / GLORENZA
tel. 0471/411111 fax 0471/411329 e-mail: hochbau@provinz.bz.it	Freiheitsstrasse 63 / Corso Libertà 63 tel. 0473/228173 fax 0473/211769 e-mail:arch.gadner@rolmail.net	Portstrasse 2 / Via Porta 2 tel. 0473/831555 fax 0473/831596 e-mail:info@moriggl.com

Genehmigungen / Approvazioni

Amt 11.2–Hochbau West, Lft.2, Cristoforo 2 – 39100 BOZEN I
tel. 0471/412300-01 fax 0471/412309 I

Uff. 11.2–Ufficio edilizia ovest, Pia. prov. 2, via Cristo 2–39100 BOLZANO
e-mail: Marina.Albertini@provincia.bz.it